

NUTZFLÄCHEN	
Top S1	81,51
Top S2	80,48
Top S3	129,31
SONSTIGE FLÄCHEN	
Keller	86,09
StgH / Gang	86,25
Waschküche	13,35
<b>Gesamtfläche</b>	<b>476,99</b>

## GRUNDRISS - Souterrain

1020 Wien, Böcklinstraße 110




### BESTANDSPPLAN

projekt:	1020 Wien, Böcklinstraße 110		
planinhalt:	Souterrain		
maßstab:	1:100	planformat:	40,0*49,0
plannummer:	026 - 270	datum:	29.11.2015

Empfänger	Datum

Hauseigentümer:	AR BE

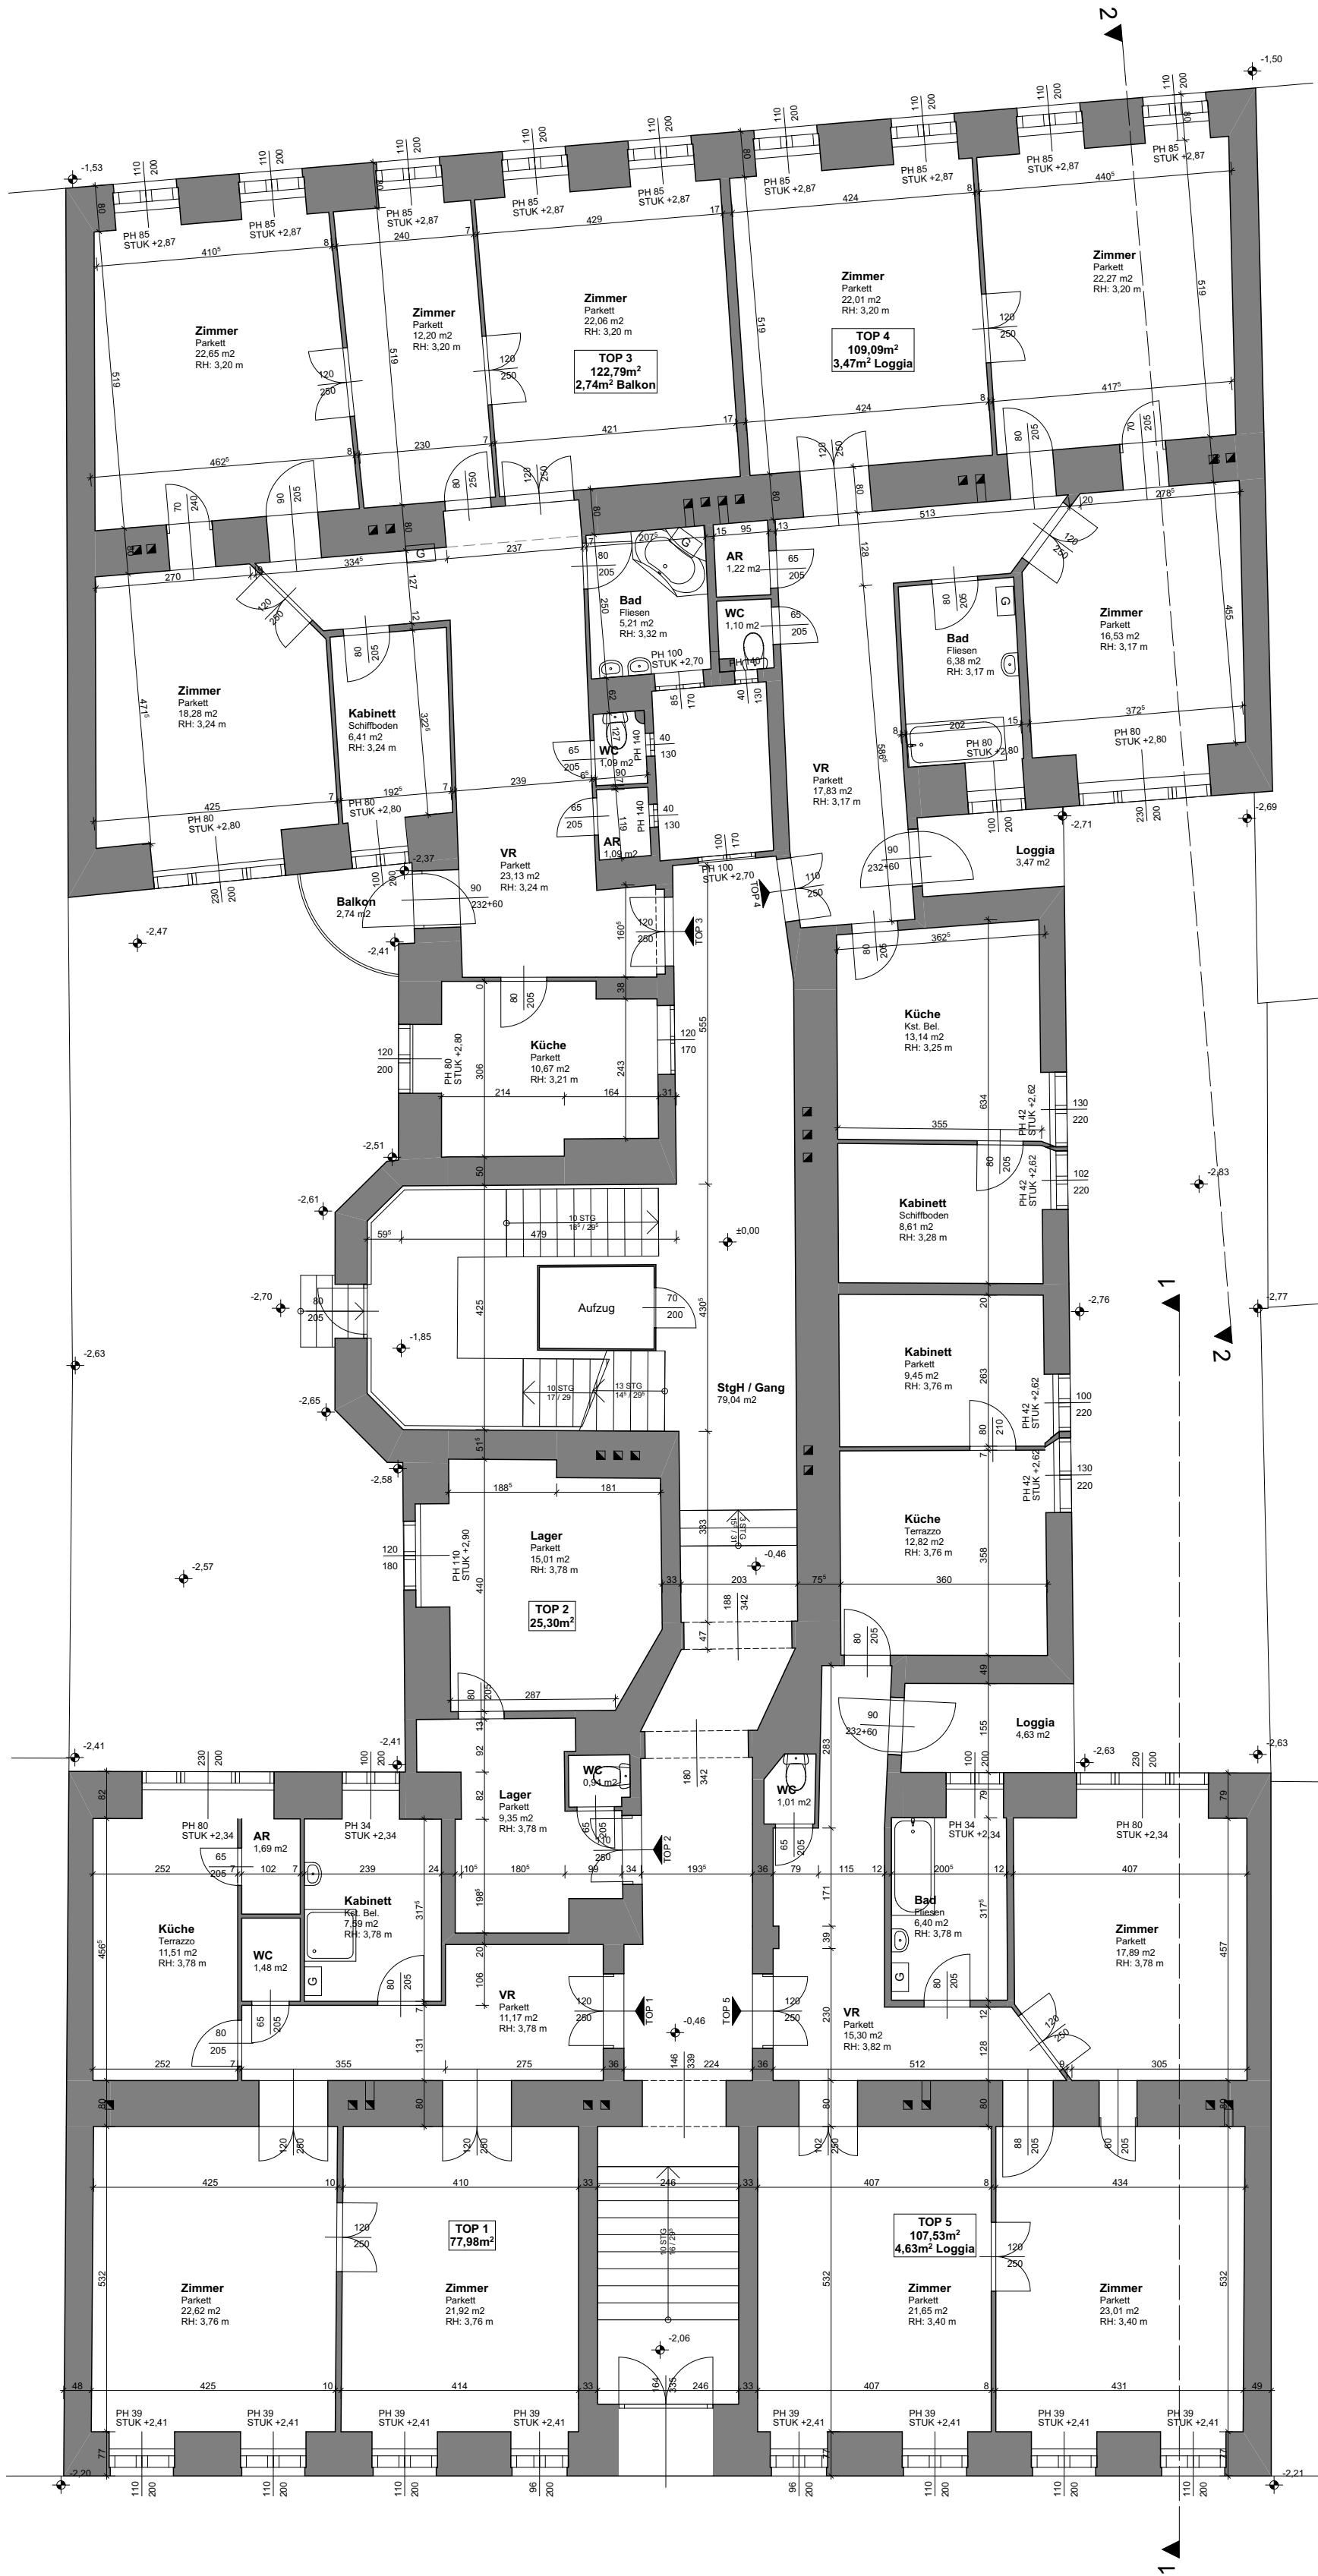

NUTZFLÄCHEN	
Top 1	77,98
Top 2	25,30
Top 3	122,79
Top 4	109,09
Top 5	107,53
SONSTIGE FLÄCHEN	
Balkon Top 3	2,74
Loggia Top 4	3,47
Loggia Top 5	4,63
StGH / Gang	79,04
<b>Gesamtfläche</b>	<b>532,57</b>

## GRUNDRISS - Parterre

1020 Wien, Böcklinstraße 110

### BESTANDSPLAN




projekt:	1020 Wien, Böcklinstraße 110		
planinhalt:	Parterre		
maßstab:	1:100	planformat:	40,0*49,0
plannummer:	026 - 270	datum:	29.11.2015

Empfänger	Datum

Hauseigentümer:

AR	BE
026 - 270	

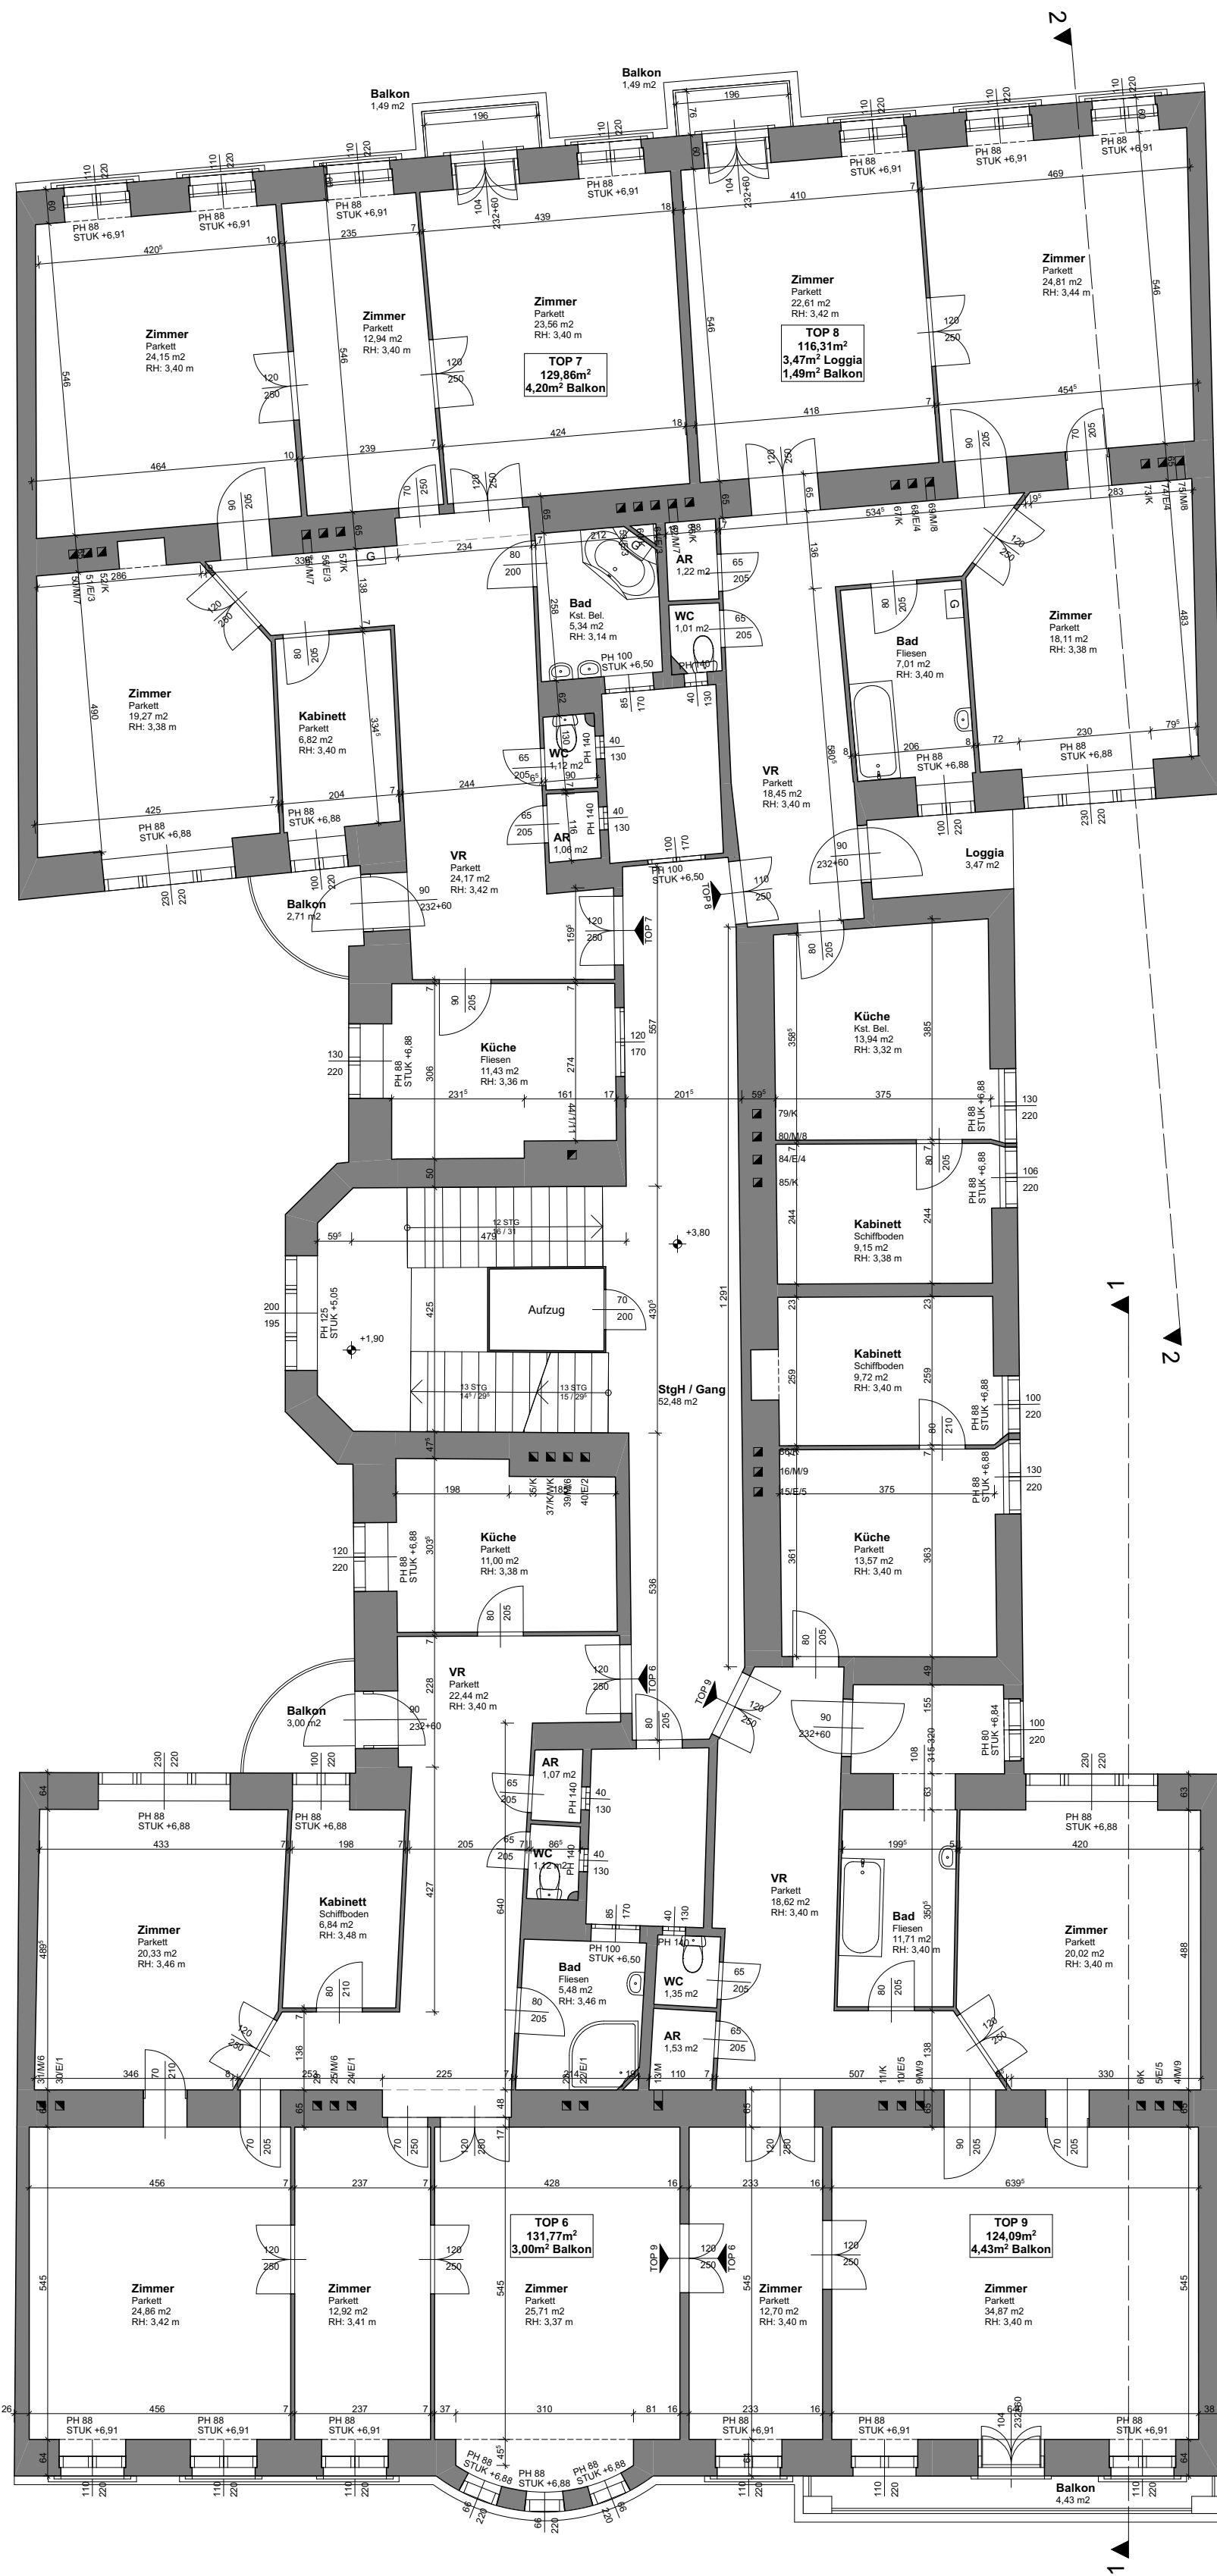

NUTZFLÄCHEN	
Top 6	131,77
Top 7	129,86
Top 8	116,31
Top 9	124,09
SONSTIGE FLÄCHEN	
Balkon Top 6	3,00
Balkon Top 7	4,20
Balkon Top 8	1,49
Balkon Top 9	4,43
Loggia Top 8	3,47
StgH / Gang	52,48
<b>Gesamtfläche</b>	<b>571,10</b>


## GRUNDRISS - Mezzanin

1020 Wien, Böcklinstraße 110

### BESTANDSPLAN

	projekt:	1020 Wien, Böcklinstraße 110	
	planinhalt:	Mezzanin	
	maßstab:	1:100	planformat: 40,0*49,0
	plannummer:	026 - 270	datum: 29.11.2015
Empfänger:	Datum:	Hauseigentümer:	AR BE
			026 - 270



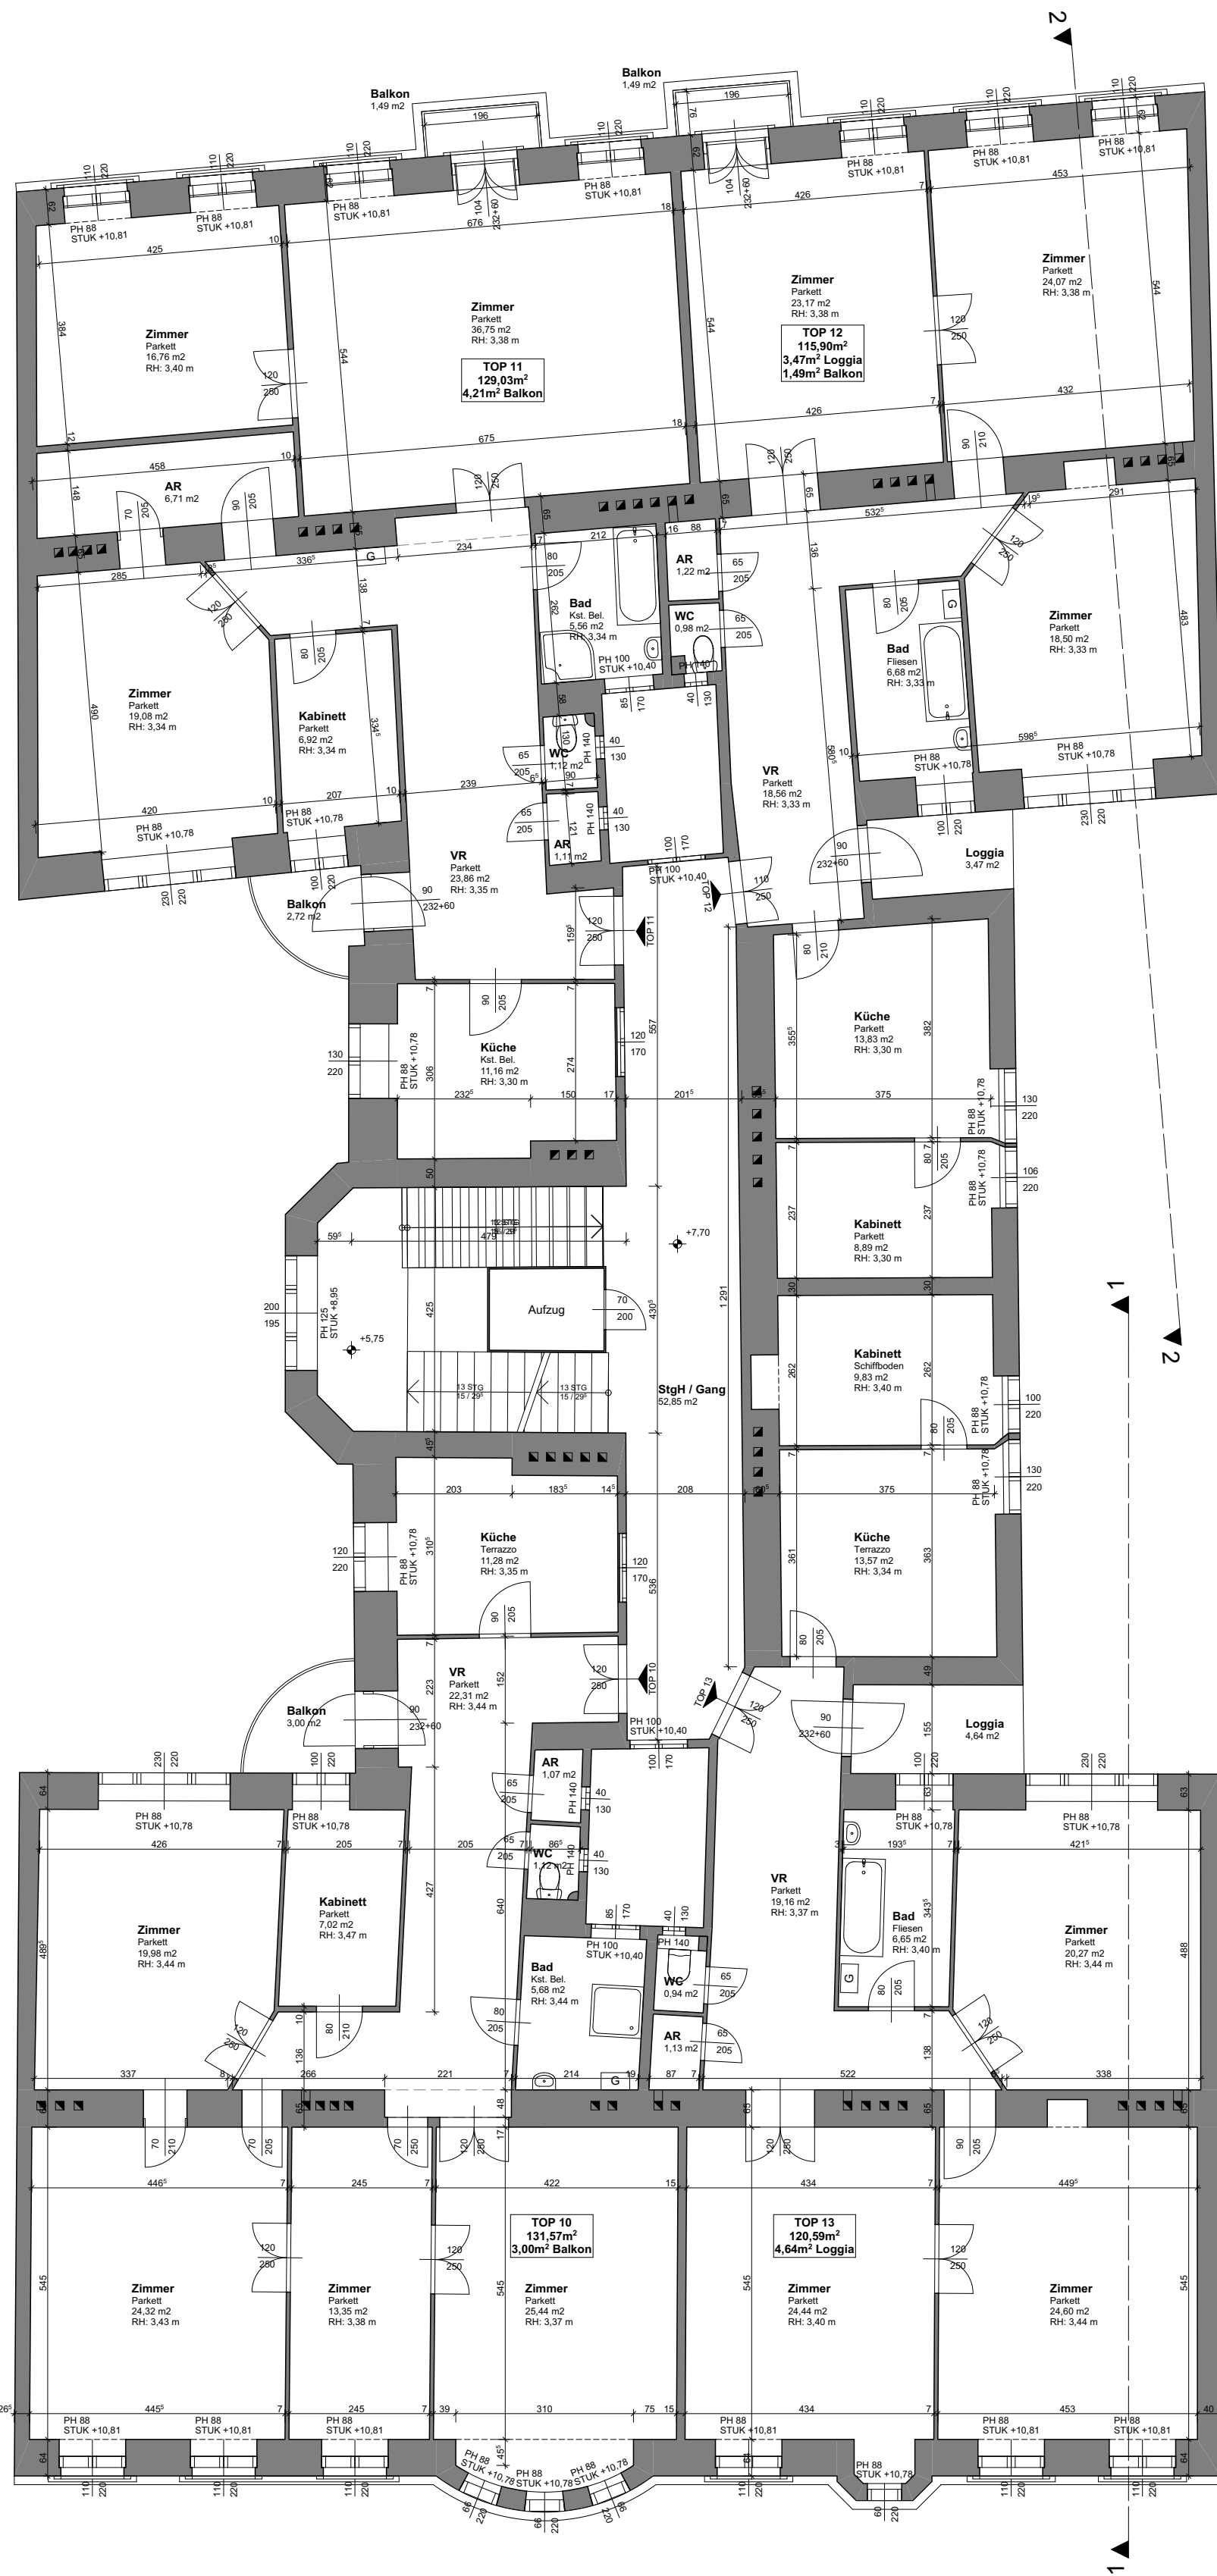


NUTZFLÄCHEN	
Top 10	131,57
Top 11	129,03
Top 12	115,90
Top 13	120,59
SONSTIGE FLÄCHEN	
Balkon Top 10	3,00
Balkon Top 11	4,21
Balkon Top 12	1,49
Loggia Top 12	3,47
Loggia Top 13	4,64
StgH / Gang	52,85
<b>Gesamtfläche</b>	<b>566,75</b>

## GRUNDRISS - 1. Stock

1020 Wien, Böcklinstraße 110

### BESTANDSPLAN

	projekt:	1020 Wien, Böcklinstraße 110		
	planinhalt:	1. Stock		
	maßstab:	1:100	planformat:	40,0*49,0
	plannummer:	026 - 270	datum:	29.11.2015
Empfänger:	Datum:	Hauseigentümer:	AR BE	
			026 - 270	

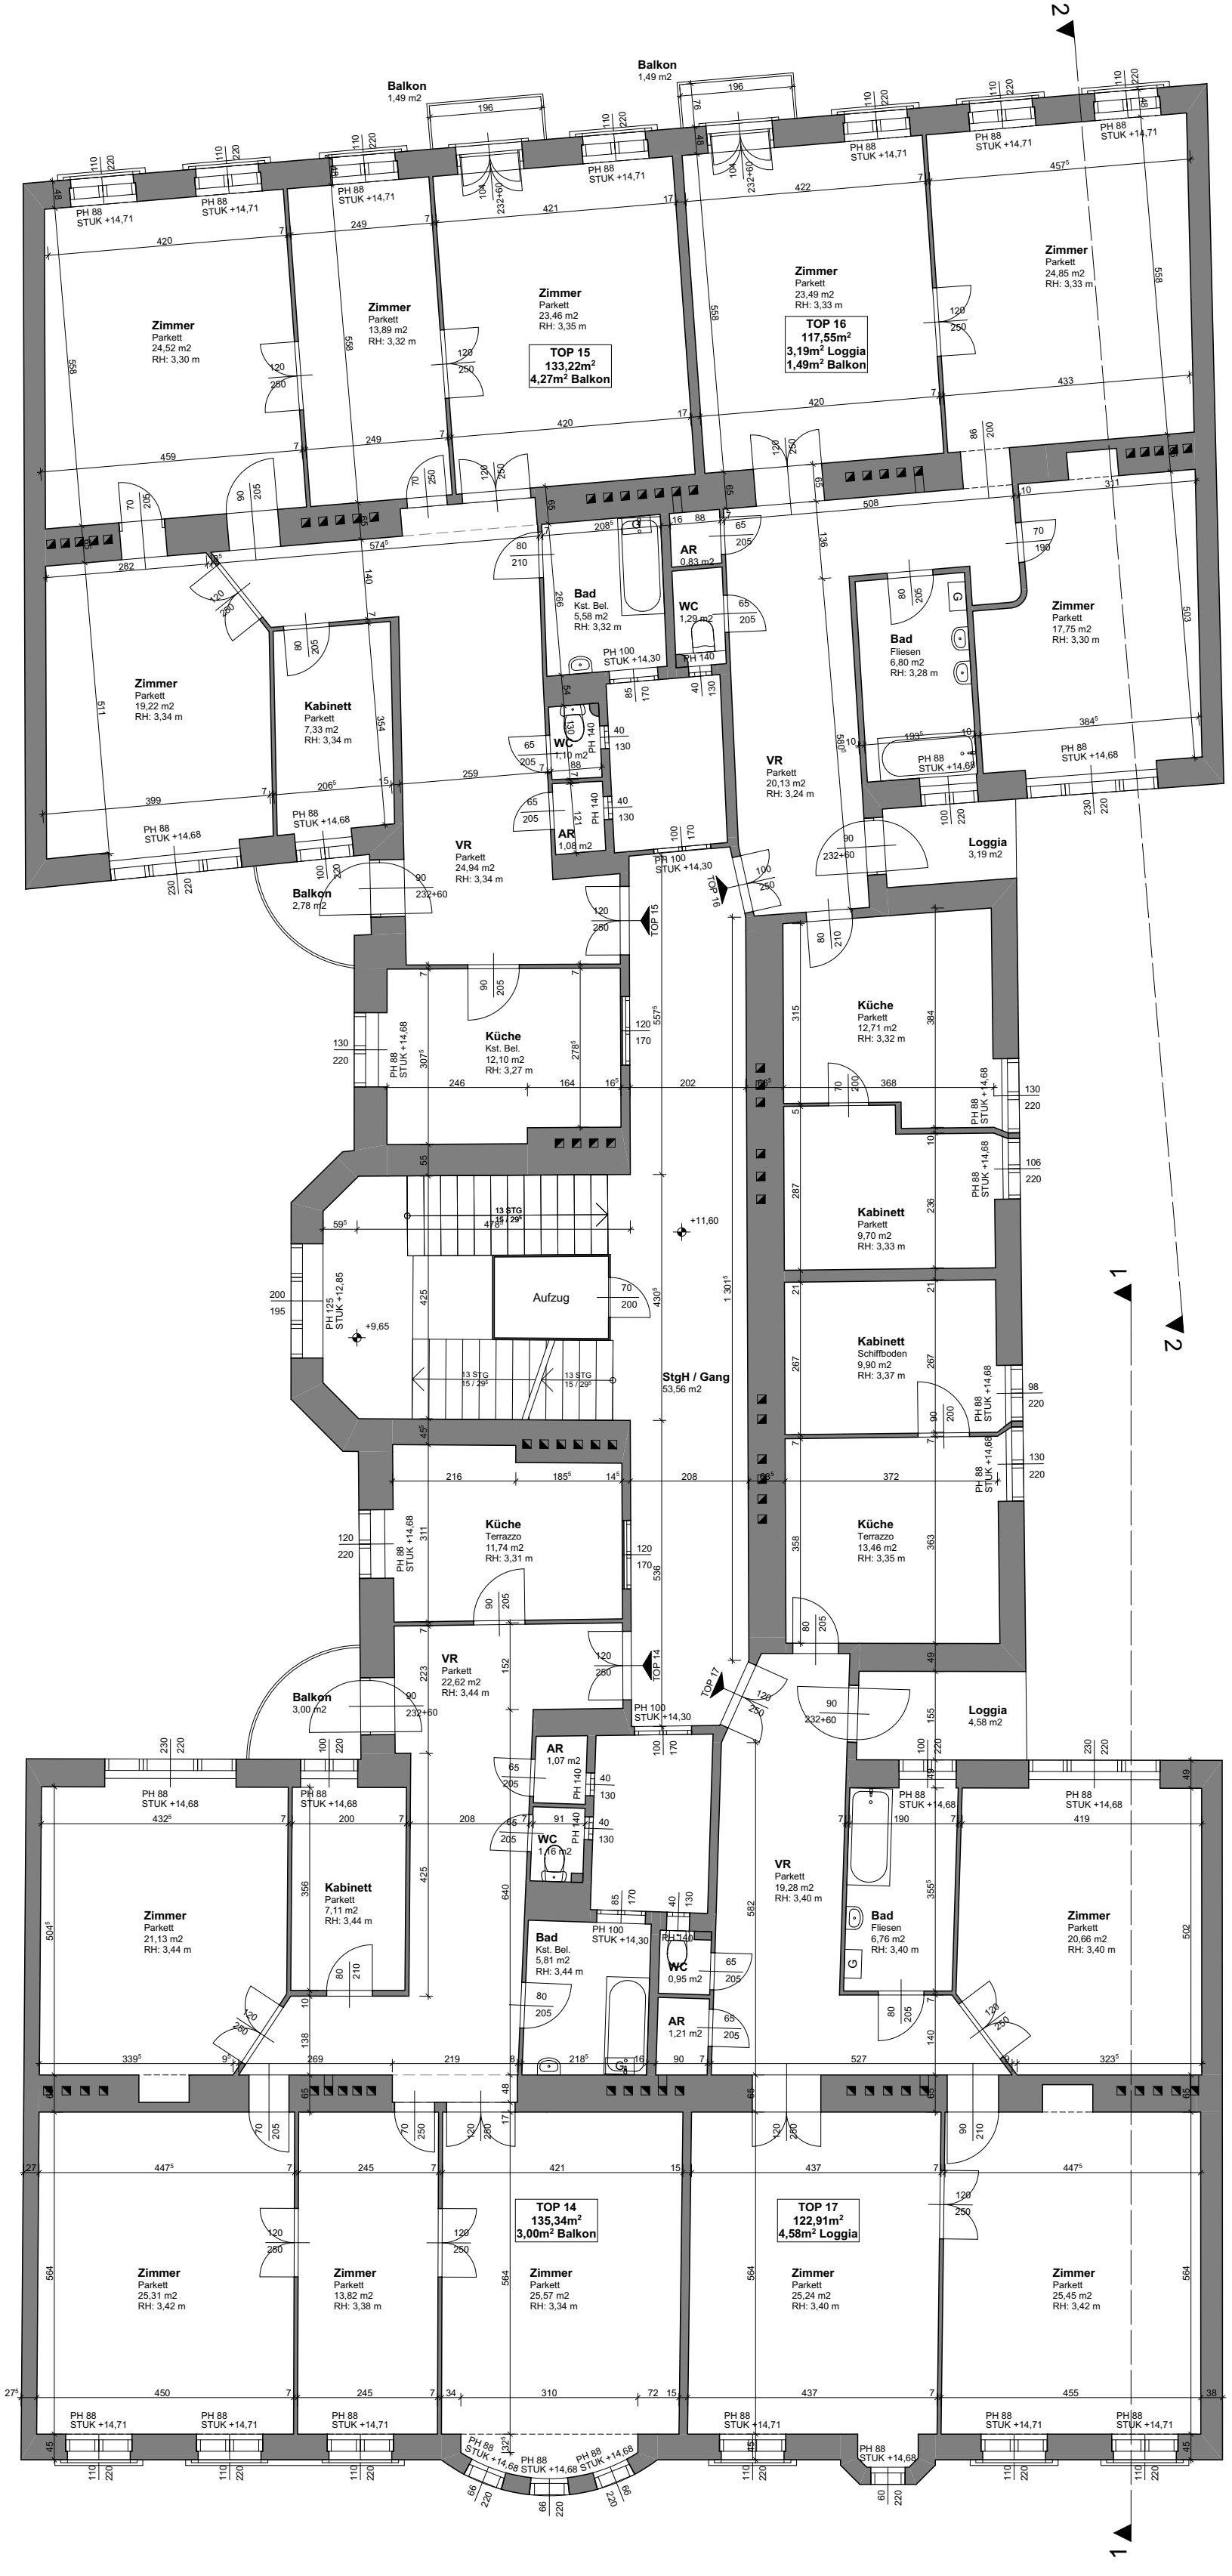


NUTZFLÄCHEN	
Top 14	135,34
Top 15	133,22
Top 16	117,55
Top 17	122,91
SONSTIGE FLÄCHEN	
Balkon Top 14	3,00
Balkon Top 15	4,27
Balkon Top 16	1,49
Loggia Top 16	3,19
Loggia Top 17	4,58
Stgh / Gang	53,56
<b>Gesamtfläche</b>	<b>579,11</b>

## GRUNDRISS - 2. Stock

1020 Wien, Böcklinstraße 110

### BESTANDSPLAN

	projekt:	1020 Wien, Böcklinstraße 110		
	planinhalt:	2. Stock		
	maßstab:	1:100	planformat:	40,0*49,0
	plannummer:	026 - 270	datum:	29.11.2015
Empfänger:	Datum:	Hauseigentümer:	AR BE	
			026 - 270	

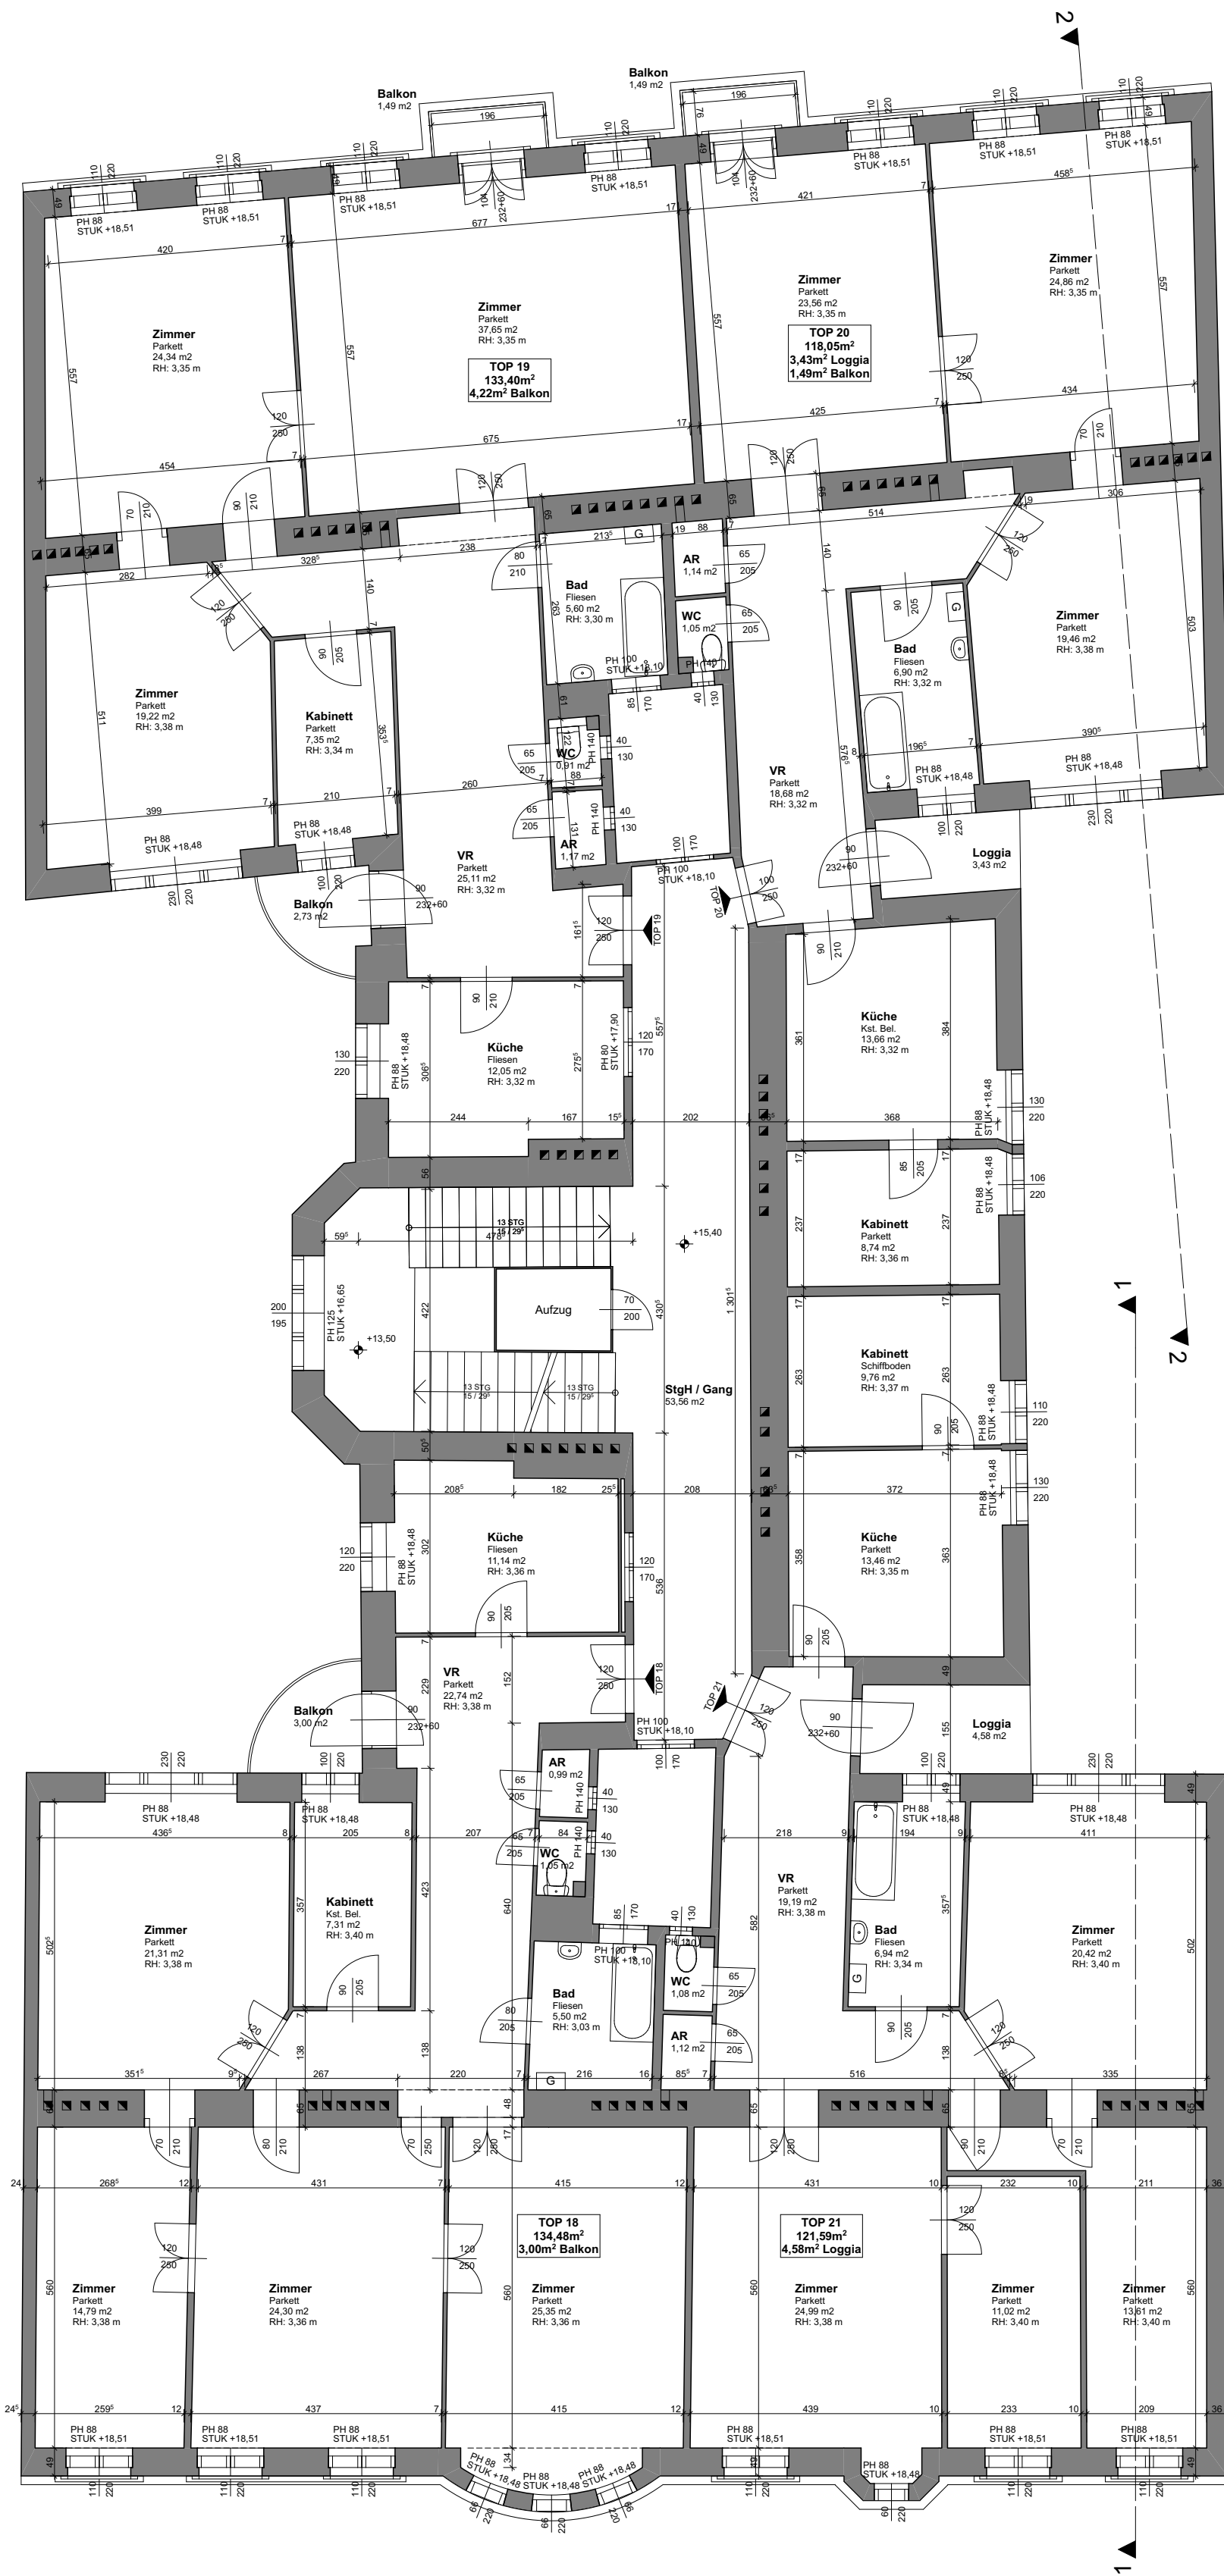

NUTZFLÄCHEN	
Top 18	134,48
Top 19	133,40
Top 20	118,05
Top 21	121,59
SONSTIGE FLÄCHEN	
Balkon Top 18	3,00
Balkon Top 19	4,22
Balkon Top 20	1,49
Loggia Top 20	3,43
Loggia Top 21	4,58
StGH / Gang	53,56
<b>Gesamtfläche</b>	<b>577,80</b>


## GRUNDRISS - 3. Stock

1020 Wien, Böcklinstraße 110

### BESTANDSPPLAN

	projekt:	1020 Wien, Böcklinstraße 110		
	planinhalt:	3. Stock		
	maßstab:	1:100	planformat:	40,0*49,0
	plannummer:	026 - 270	datum:	29.11.2015
Empfänger:	Datum:	Hauseigentümer:	AR BE	
			026 - 270	



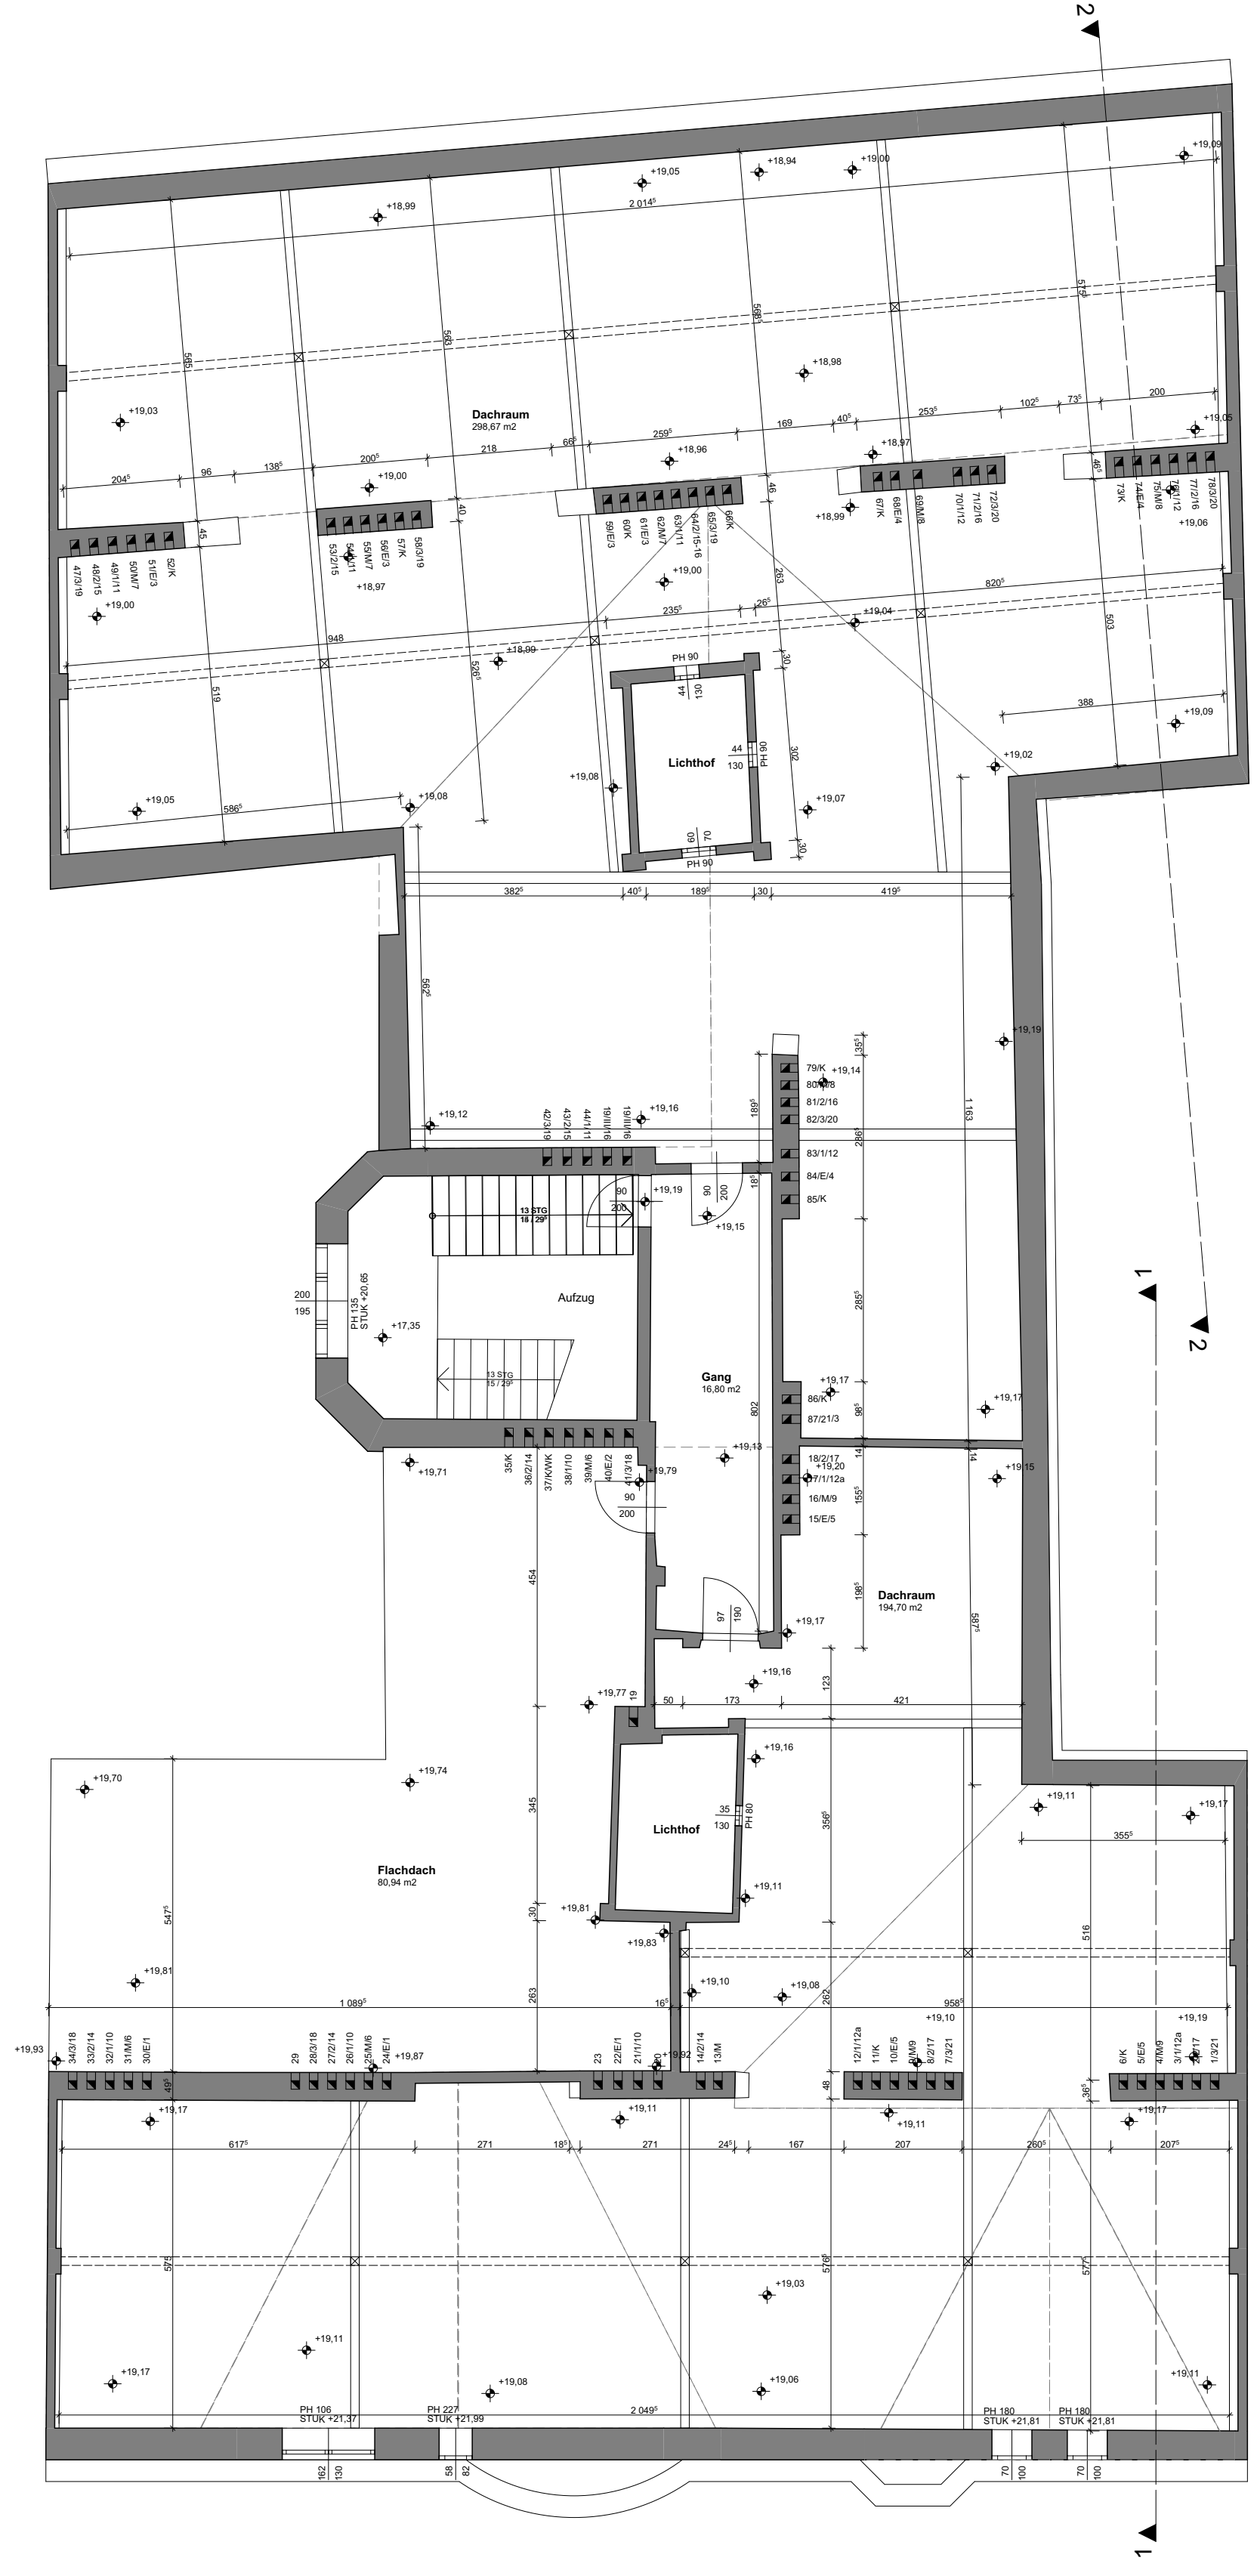

SONSTIGE FLÄCHEN	
Dachraum	493,37
Flachdach	80,94
Gang	16,80
<b>Gesamtfläche</b>	<b>591,11</b>

## GRUNDRISS - Dachgeschoss


1020 Wien, Böcklinstraße 110

### BESTANDSPLAN

 <b>OFFICE MÜLLNER</b>	projekt: 1020 Wien, Böcklinstraße 110	
	planinhalt: Dachgeschoss	
	maßstab: 1:100	planformat: 40,0*49,0
	plannummer: 026 - 270	datum: 29.11.2015
Empfänger:	Datum:	Hauseigentümer:
		<b>AR BE</b>
		026 - 270



Schnitt 1-1

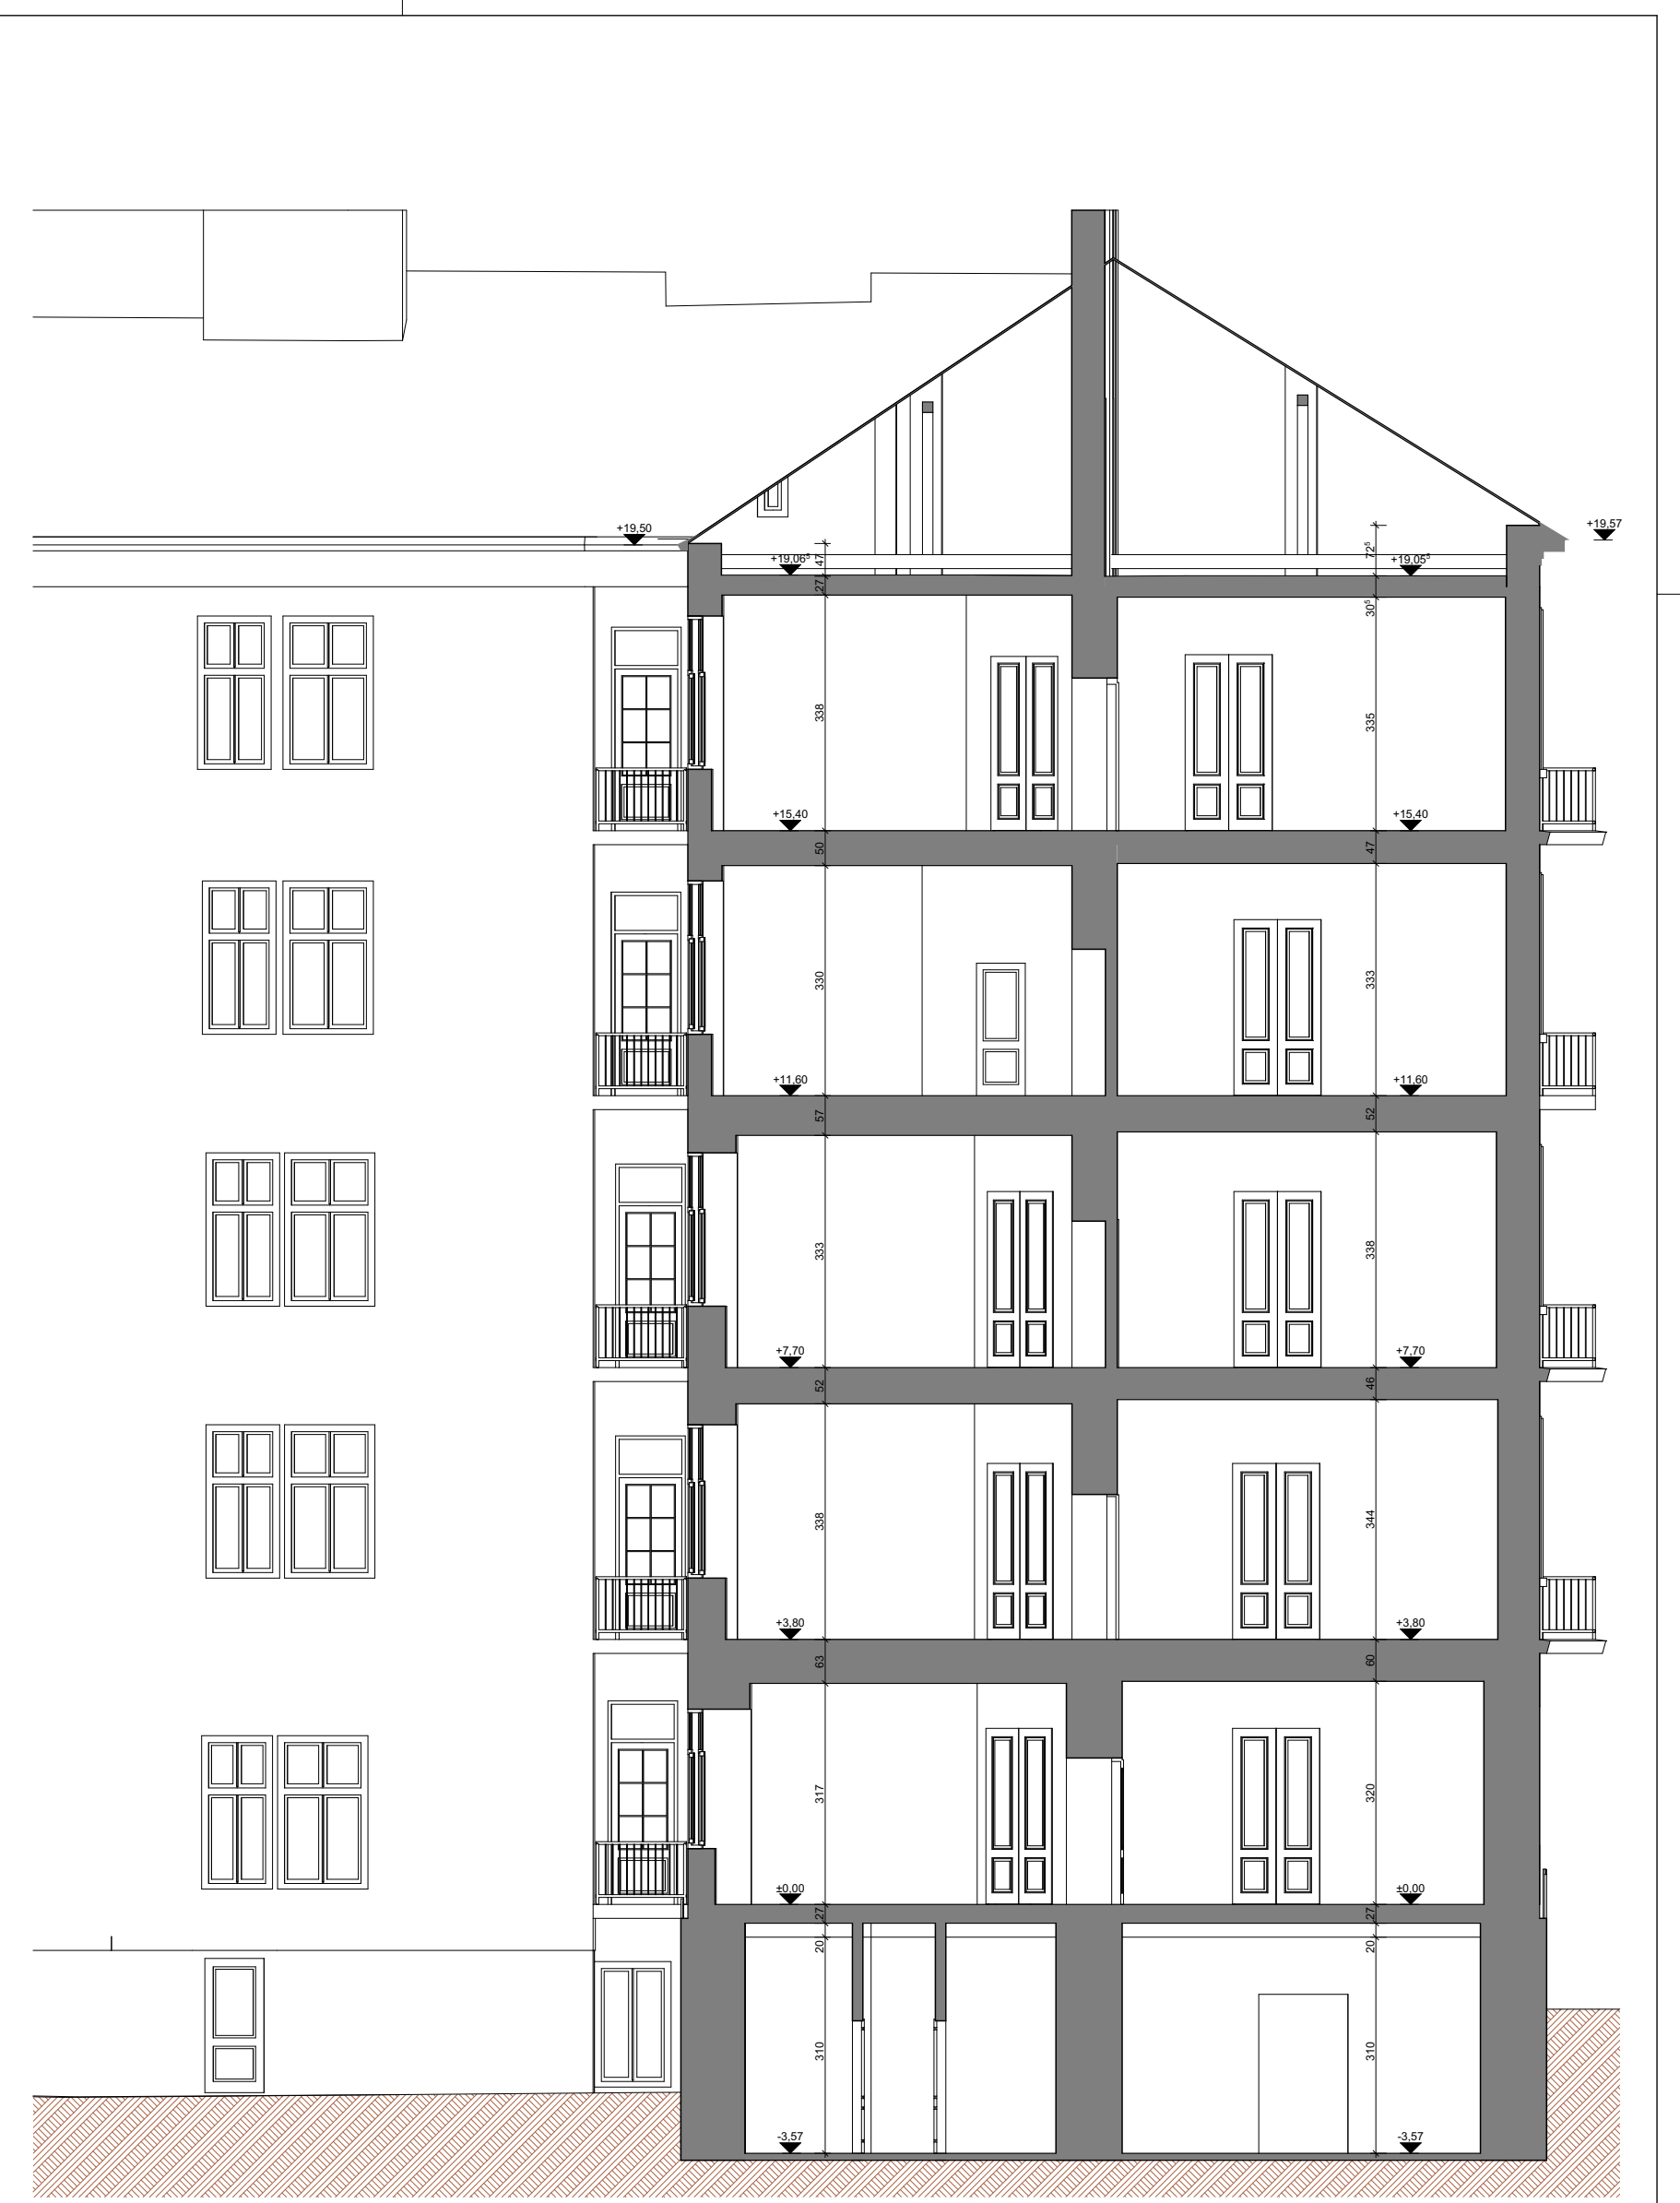

Schnitt 2-2


**Schnitte**  
1020 Wien, Böcklinstraße 110

		<b>BESTANDSPLAN</b>	
		projekt:	1020 Wien, Böcklinstraße 110
planinhalt:	Schnitte	maßstab:	1:100
planformat:	51,0'x39,0	plannummer:	026 - 270
datum:	29.11.2015	Empfänger:	
Hauseigentümer:		Datum:	
			<b>AR BE</b>
			026 - 270





Ansicht Böcklinstraße

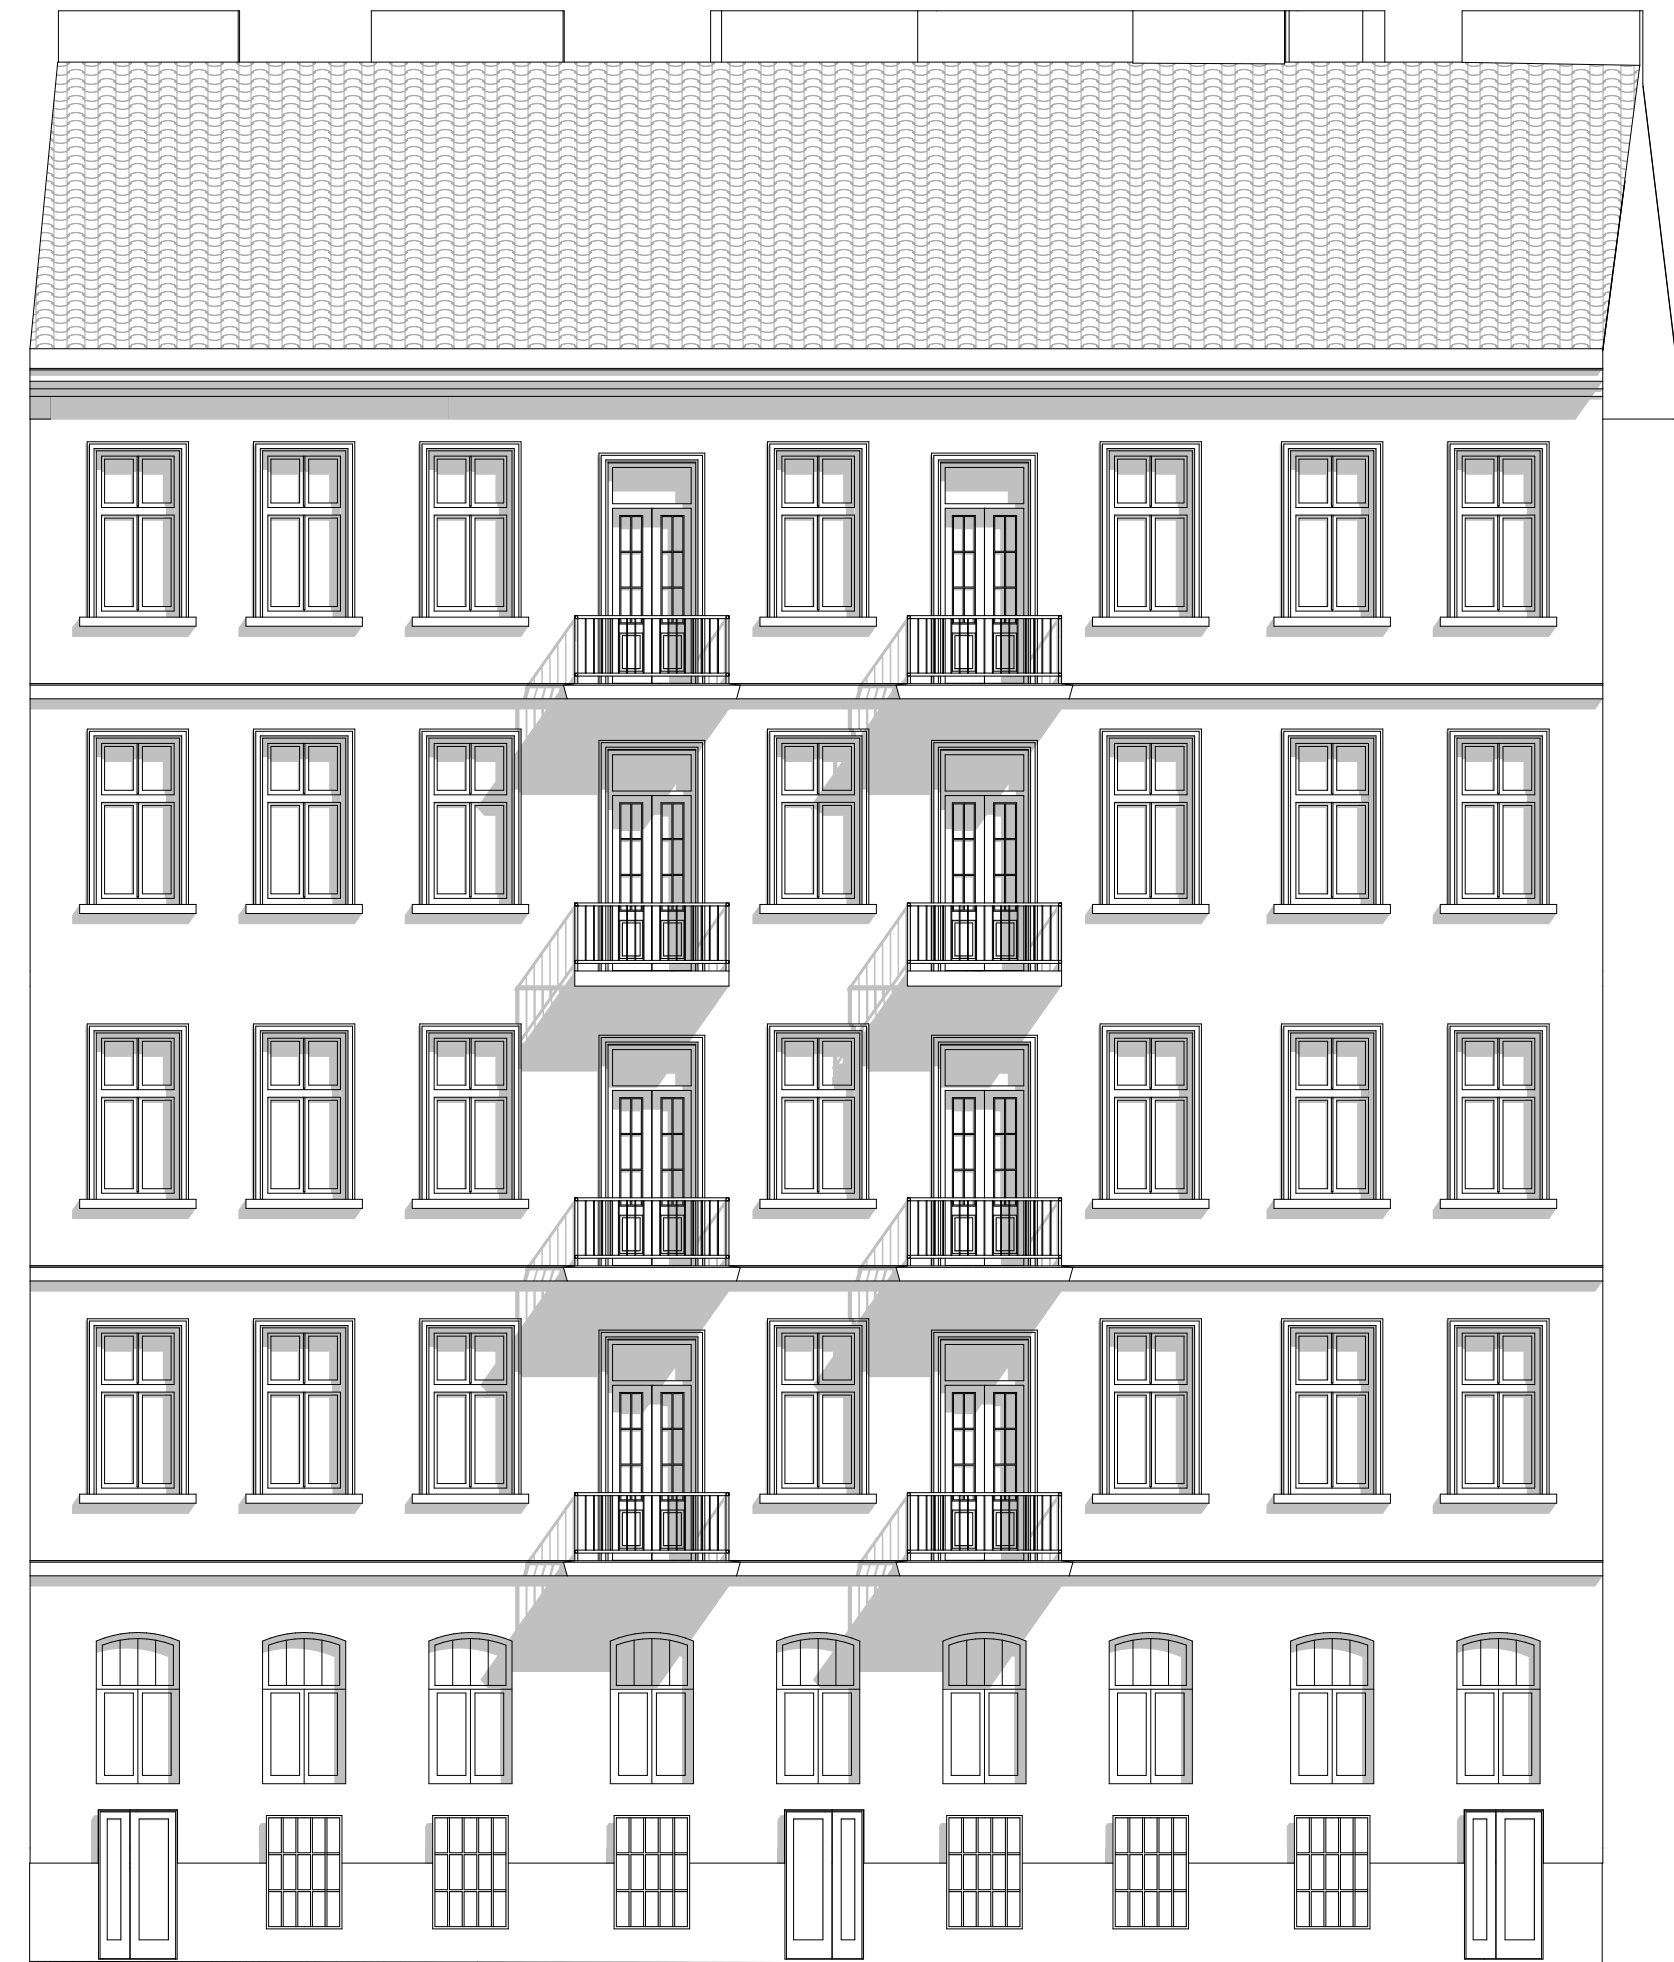

Ansicht Schüttelstraße

## Ansichten

1020 Wien, Böcklinstraße 110

Empfänger		Datum	BESTANDSPLAN	
			projekt: 1020 Wien, Böcklinstraße 110	
			planinhalt: Ansichten	
			maßstab: 1:100	planformat: 51,0*39,0
			plannummer: 026 - 270	datum: 29.11.2015
			Hauseigentümer:	
			<b>AR BE</b>	
			026 - 270	